

Bitte
 prüfen Sie
 mit
 Beantwortung


Vollsperrung

in der Zeit
 vom 29.04

- 17.05

~~je 2 Wochen~~
 je Maßstab 3 Tage

mit Niederschlag

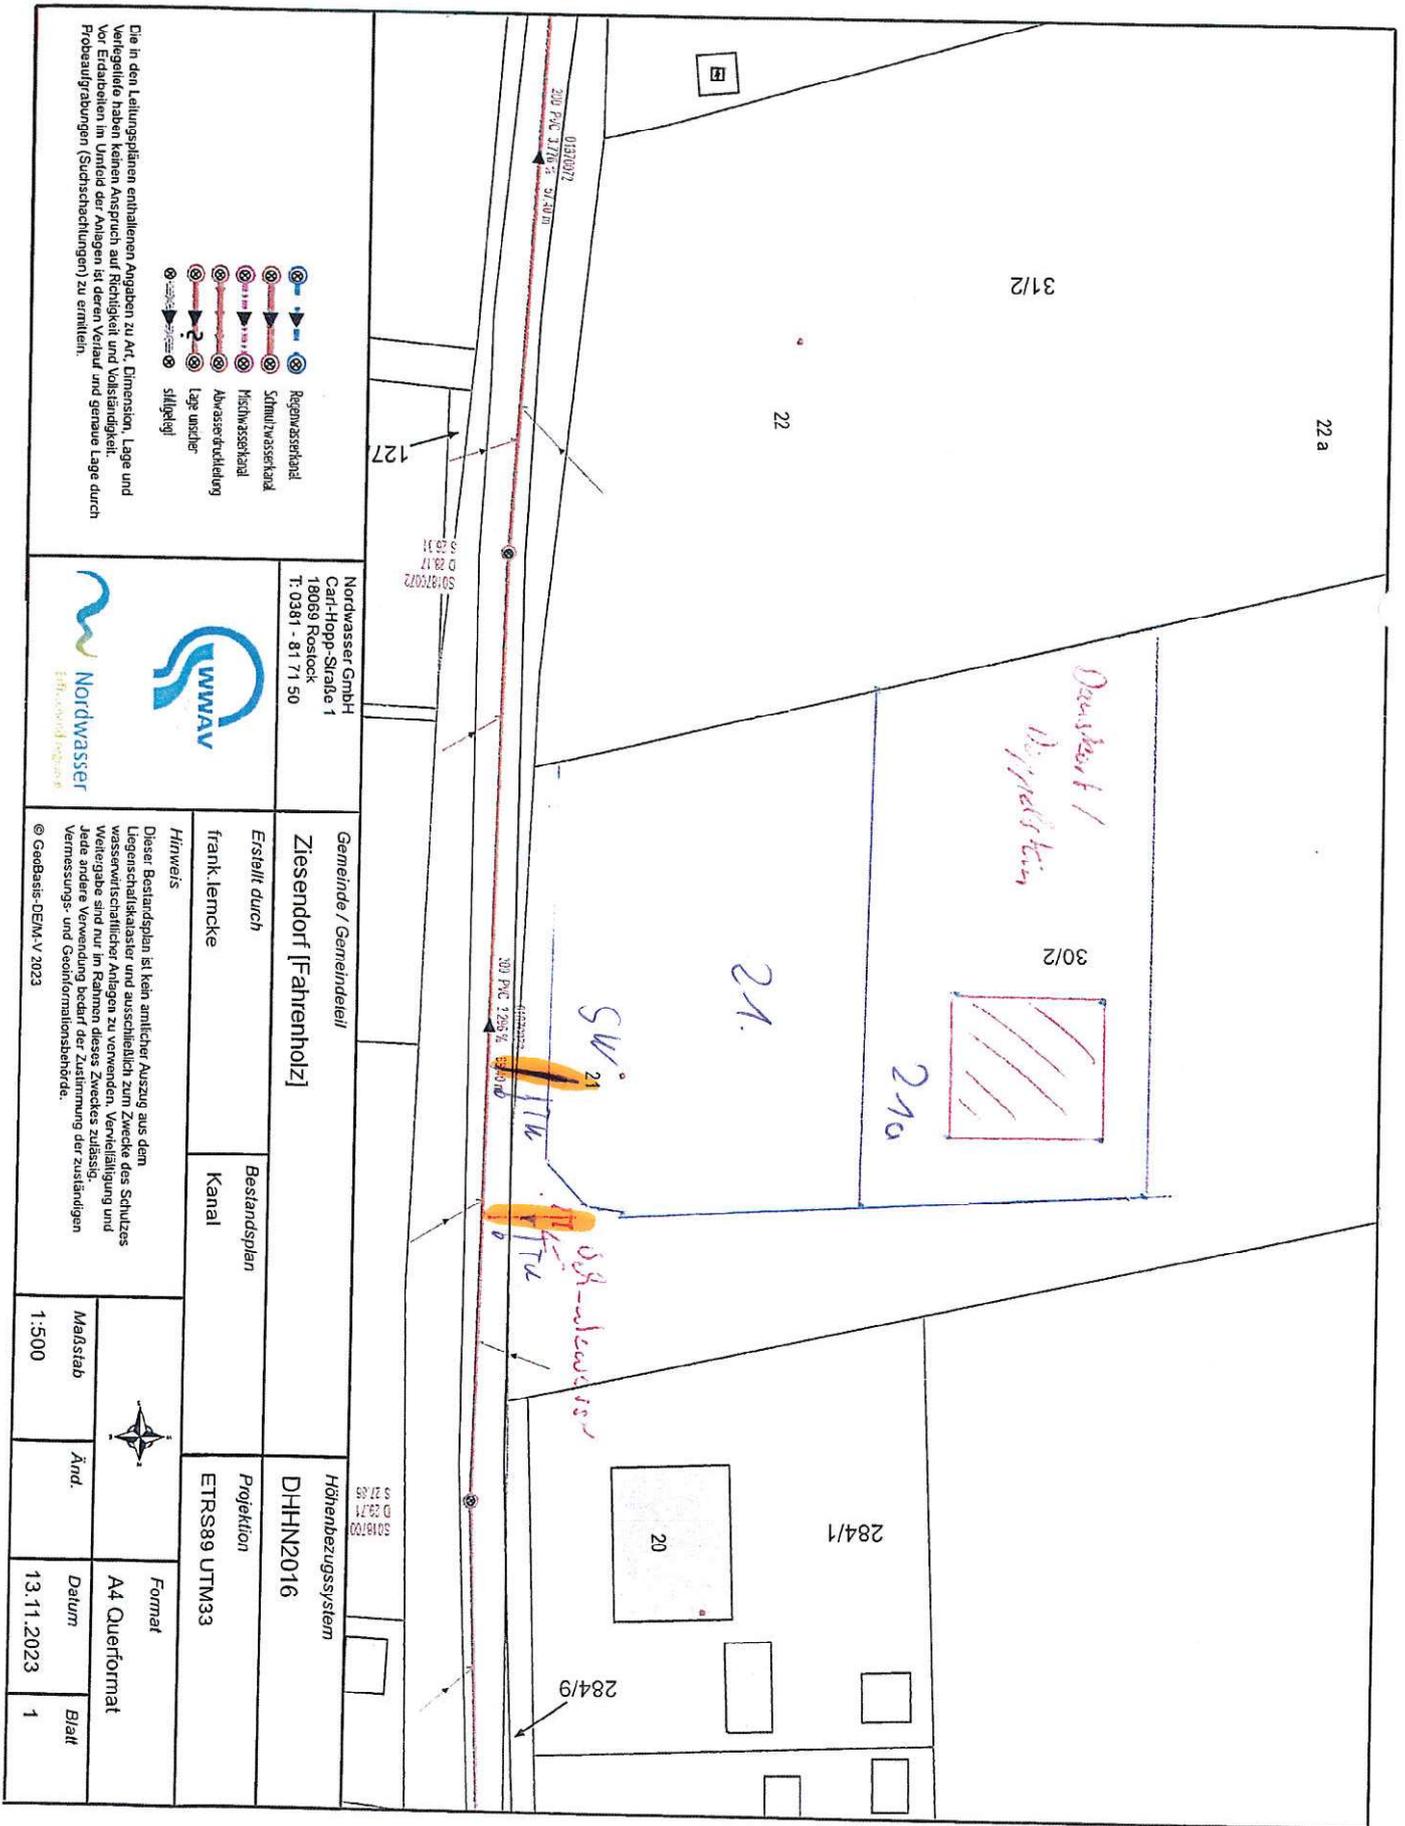

Die in den Leitungsplänen enthaltenen Angaben zu Art, Dimension, Lage und Verlegeweise haben keinen Anspruch auf Richtigkeit und Vollständigkeit. Vor Erdarbeiten im Umfeld der Anlagen ist deren Verlauf und genaue Lage durch Probeaufgrabungen (Suchschachtlungen) zu ermitteln.

- Regenwasserkanal
- Schmutzwasserkanal
- Mischwasserkanal
- Abwasserfördereinrichtung
- Lage unklar
- stillgelegt

Nordwasser GmbH
 Carl-Hopp-Strade 1
 18069 Rosock
 T: 0381 - 81 71 50

Gemeinde / Gemeindeleit
Ziesendorf [Fahrenholz]

Erstellt durch
 frank.lerncke

Bestandsplan
 Kanal

Höhenbezugssystem
 DHHN2016

Projektion
 ETRS89 UTM33

Format
 A4 Querformat

Datum
 13.11.2023

Blatt
 1

© Geobasis-DEM-V 2023